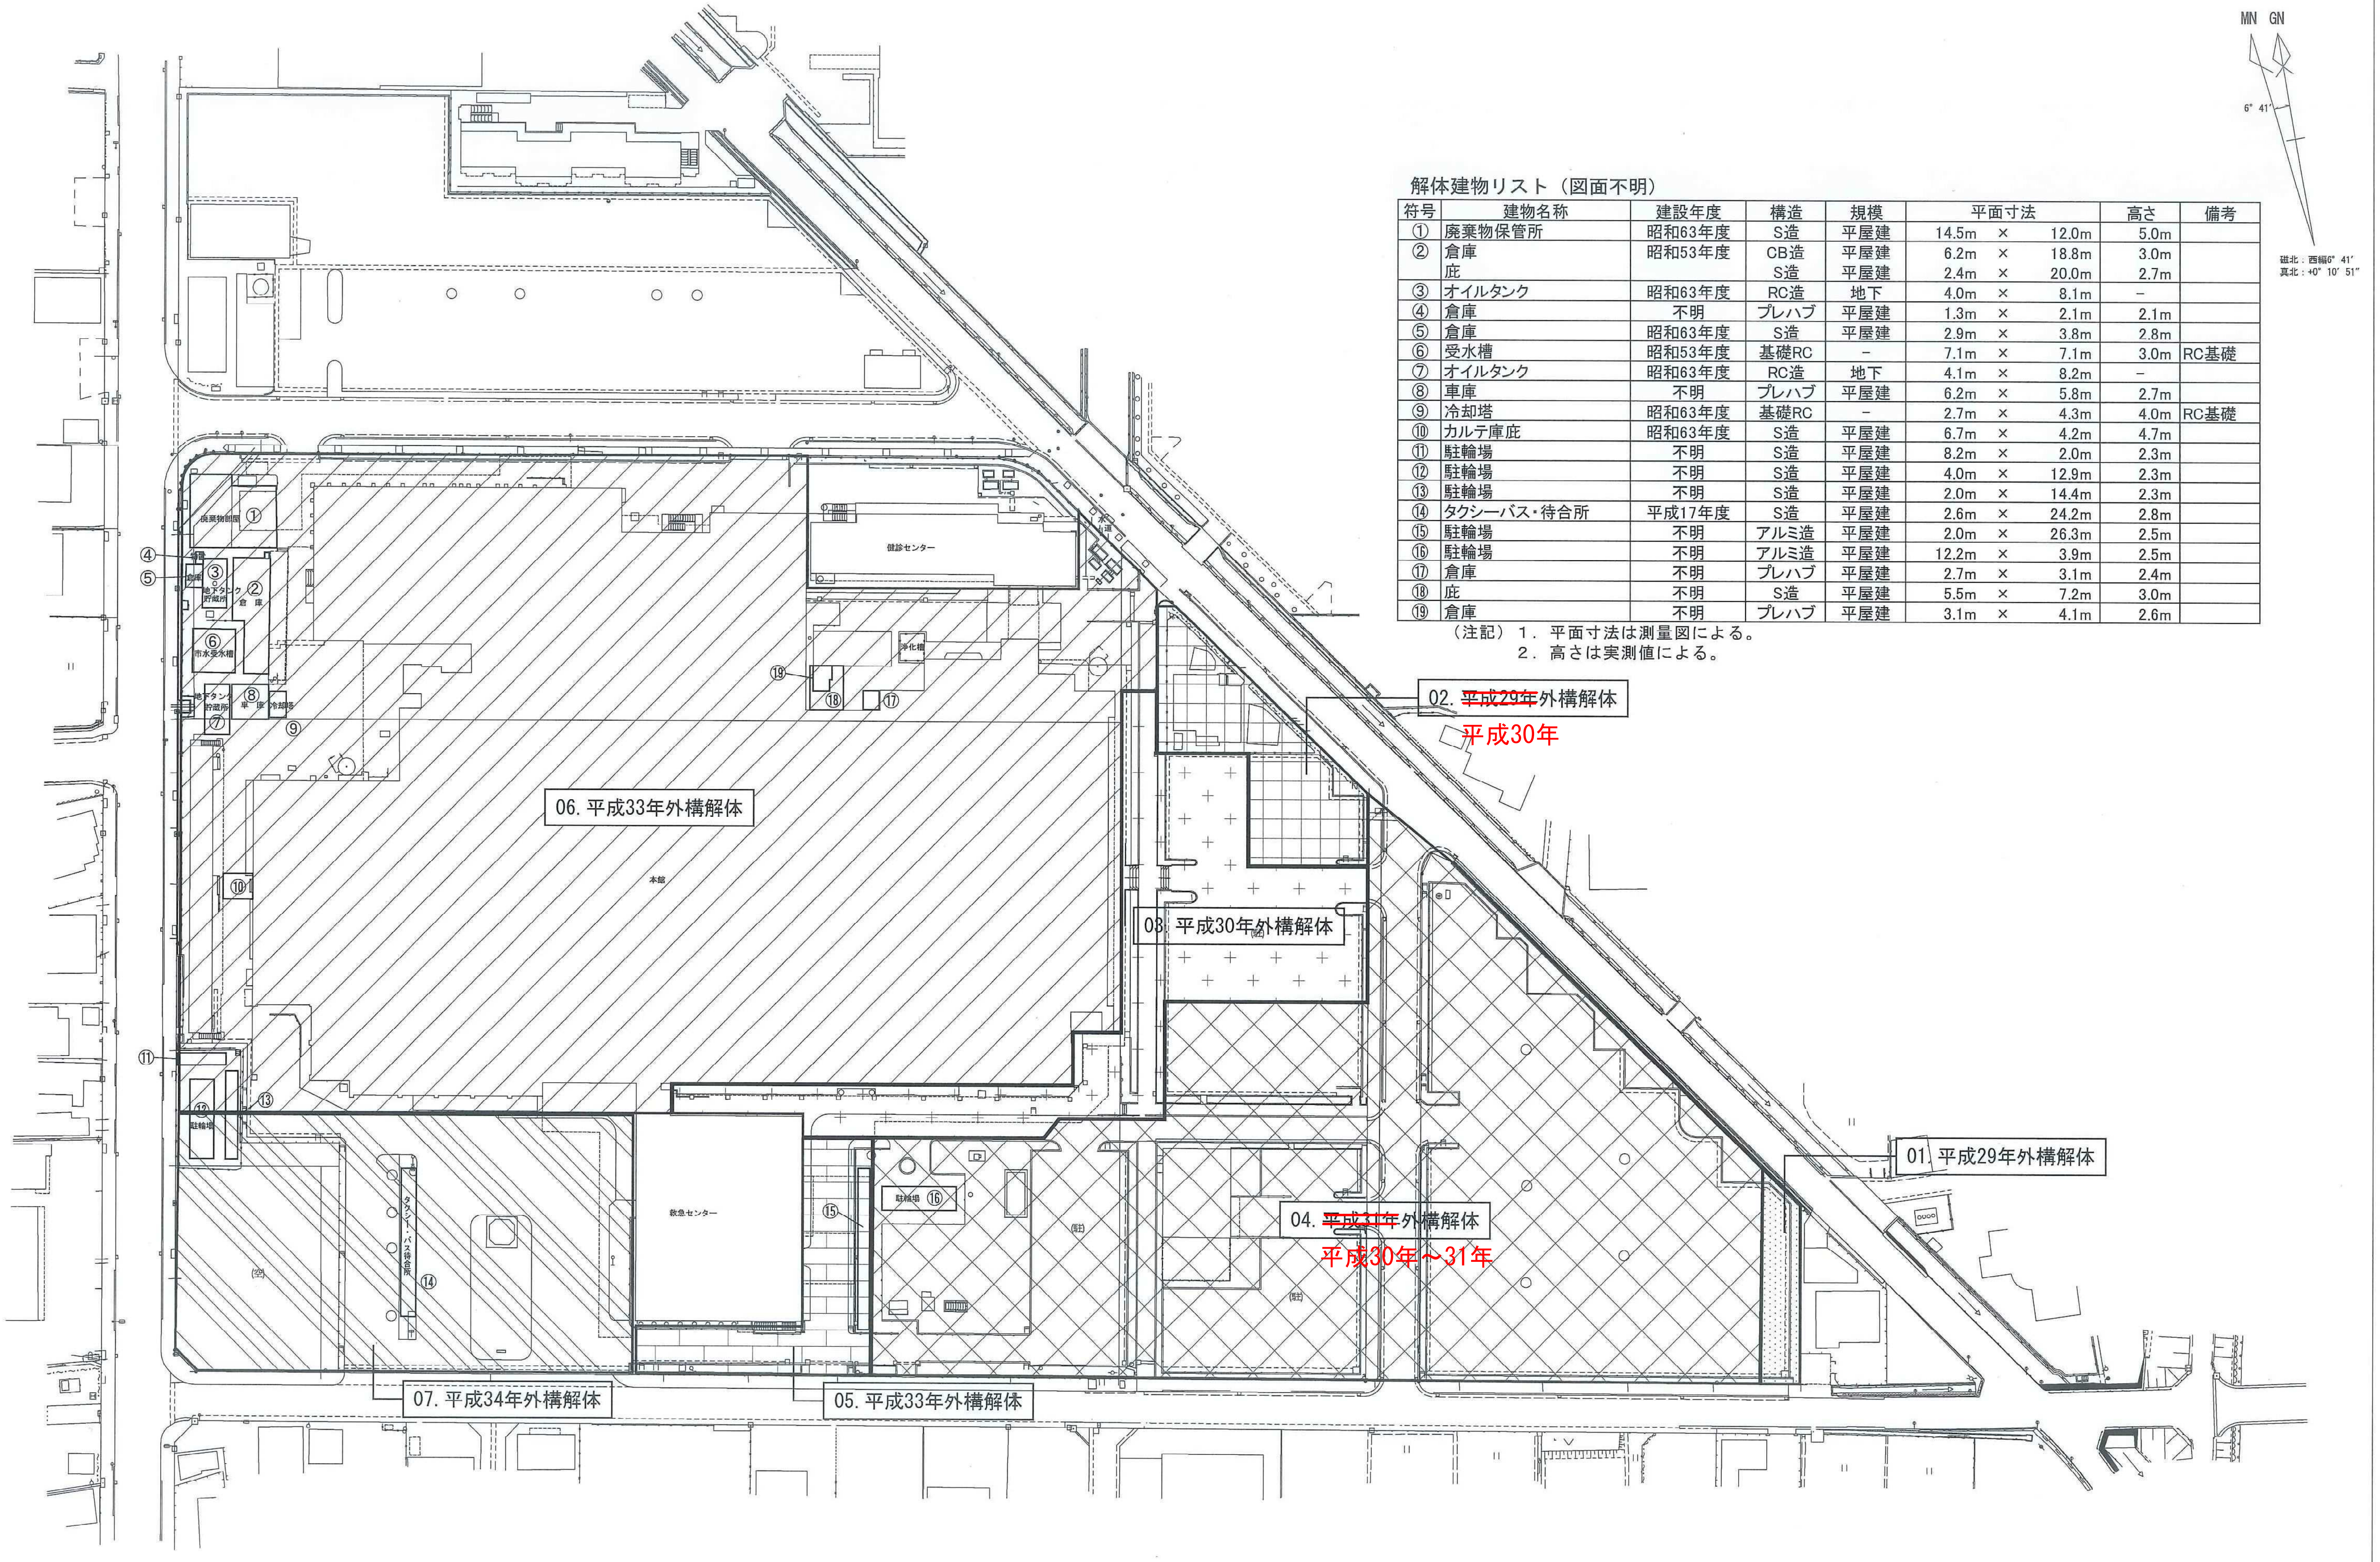
MN GN
6° 41′
磁北：西編6° 41′
真北：+0° 10′ 51″
01. 平成29年外構解体
02. ~~平成29年~~外構解体
平成30年
03. 平成30年外構解体
04. ~~平成31年~~外構解体
平成30年～31年
05. 平成33年外構解体
06. 平成33年外構解体
07. 平成34年外構解体
廃棄物部屋 ①
④ 物置
⑤ 倉庫
③ 地下タンク貯蔵所
② 倉庫
⑥ 市水受水槽
地下タンク貯蔵所 ⑦
⑧ 車庫
冷却塔
⑨
⑩
⑪
⑫ 駐輪場
⑬
タクシー・バス待合所 ⑭
⑮
駐輪場 ⑯
⑰
⑱
⑲
健診センター
浄化槽
本館
救急センター
(駐)
(駐)

解体建物リスト（図面不明）

符号	建物名称	建設年度	構造	規模	平面寸法			高さ	備考
①	廃棄物保管所	昭和63年度	S造	平屋建	14.5m	×	12.0m	5.0m	
②	倉庫	昭和53年度	CB造	平屋建	6.2m	×	18.8m	3.0m	
	庇		S造	平屋建	2.4m	×	20.0m	2.7m	
③	オイルタンク	昭和63年度	RC造	地下	4.0m	×	8.1m	–	
④	倉庫	不明	プレハブ	平屋建	1.3m	×	2.1m	2.1m	
⑤	倉庫	昭和63年度	S造	平屋建	2.9m	×	3.8m	2.8m	
⑥	受水槽	昭和53年度	基礎RC	–	7.1m	×	7.1m	3.0m	RC基礎
⑦	オイルタンク	昭和63年度	RC造	地下	4.1m	×	8.2m	–	
⑧	車庫	不明	プレハブ	平屋建	6.2m	×	5.8m	2.7m	
⑨	冷却塔	昭和63年度	基礎RC	–	2.7m	×	4.3m	4.0m	RC基礎
⑩	カルテ庫庇	昭和63年度	S造	平屋建	6.7m	×	4.2m	4.7m	
⑪	駐輪場	不明	S造	平屋建	8.2m	×	2.0m	2.3m	
⑫	駐輪場	不明	S造	平屋建	4.0m	×	12.9m	2.3m	
⑬	駐輪場	不明	S造	平屋建	2.0m	×	14.4m	2.3m	
⑭	タクシーバス・待合所	平成17年度	S造	平屋建	2.6m	×	24.2m	2.8m	
⑮	駐輪場	不明	アルミ造	平屋建	2.0m	×	26.3m	2.5m	
⑯	駐輪場	不明	アルミ造	平屋建	12.2m	×	3.9m	2.5m	
⑰	倉庫	不明	プレハブ	平屋建	2.7m	×	3.1m	2.4m	
⑱	庇	不明	S造	平屋建	5.5m	×	7.2m	3.0m	
⑲	倉庫	不明	プレハブ	平屋建	3.1m	×	4.1m	2.6m	

（注記）１．平面寸法は測量図による。
２．高さは実測値による。

株式会社 内藤建築事務所
京都市左京区田中大堰町１８２
一級建築士　神先 誠司（登録第252129号）
一級建築士事務所　京都府知事登録　(26A)第02291号

（一級建築士　登録第244140号）
（構造設計一級建築士　第7059号）
矢口 正宏
【構造関係規定に関わる部分が適合する】

（一級建築士　登録第343779号）
（設備設計一級建築士　第4701号）
中田 幸佑
【設備関係規定に関わる部分が適合する】

工事名　新市立島田市民病院　建設工事（建築工事）
図名　外構解体計画図
縮尺　A1:1／500　A3:1／1000
設計日　2017.01.15
図番　A－00